

**HOL-31916/2021/ŽP/LKA
DEŠŤOVÁ KANALIZACE KOSTelec U HOLEŠOVA**

**HOL-30205/2021/ŽP/LKA
DEŠŤOVÁ KANALIZACE KOSTelec U HOLEŠOVA
DODATEČNÉ POVOLENÍ STAVBY**

Investor: Obec Kostelec u Holešova
Kostelec u Holešova č. p. 58, 768 43 Kostelec u Holešova

Dokumentace skutečného provedení stavby

A. PRŮVODNÍ ZPRÁVA

B. SOUHRNNÁ TECHNICKÁ ZPRÁVA

V Holešově, 12/2023
Vypracoval: Ing. Jan Hladiš
Kontroloval: Ing. Jiří Kutal

Obsah:

A PRŮVODNÍ ZPRÁVA

A.1.1 Údaje o stavbě

- a) název stavby,
- b) místo stavby - adresa, čísla popisná, katastrální území, parcelní čísla pozemků,
- c) předmět dokumentace - nová stavba nebo změna dokončené stavby, trvalá nebo dočasná stavba, účel užívání stavby.

A.1.2 Údaje o stavebníkovi

- a) jméno, příjmení a místo trvalého pobytu (fyzická osoba) nebo
- b) jméno, příjmení, identifikační číslo osoby, místo podnikání (fyzická osoba podnikající, pokud záměr souvisí s její podnikatelskou činností) nebo
- c) obchodní firma nebo název, identifikační číslo osoby, adresa sídla (právnícká osoba).

A.1.3 Údaje o zpracovateli společné dokumentace

- a) jméno, příjmení, obchodní firma, identifikační číslo osoby, místo podnikání (fyzická osoba podnikající) nebo obchodní firma nebo název, identifikační číslo osoby, adresa sídla (právnícká osoba),
- b) jméno a příjmení hlavního projektanta včetně čísla, pod kterým je zapsán v evidenci autorizovaných osob vedené Českou komorou architektů nebo Českou komorou autorizovaných inženýrů a techniků činných ve výstavbě, s vyznačeným oborem, popřípadě specializací jeho autorizace,
- c) jména a příjmení projektantů jednotlivých částí společné dokumentace včetně čísla, pod kterým jsou zapsáni v evidenci autorizovaných osob vedené Českou komorou architektů nebo Českou komorou autorizovaných inženýrů a techniků činných ve výstavbě, s vyznačeným oborem, popřípadě specializací jejich autorizace.

A.2 Členění stavby na objekty a technická a technologická zařízení

A.3 Seznam vstupních podkladů

B SOUHRNNÁ TECHNICKÁ ZPRÁVA

B.1 Popis území stavby

- d) Charakteristika území a stavebního pozemku, zastavěné území a nezastavěné území, soulad navrhované stavby s charakterem území, dosavadní využití a zastavěnost území
- e) Údaje o souladu stavby s územně plánovací dokumentací, s cíli a úkoly územního plánování, včetně informace o vydané územně plánovací dokumentaci
- f) Informace o vydaných rozhodnutích o povolení výjimky z obecných požadavků na využívání území
- g) Informace o tom, zda a v jakých částech dokumentace jsou zohledněny podmínky závazných stanovisek dotčených orgánů
- h) Výčet a závěry provedených průzkumů a rozborů – geologický průzkum, hydrogeologický průzkum, stavebně historický průzkum
- i) Ochrana území podle jiných právních předpisů
- j) Poloha vzhledem k záplavovému území, poddolovanému území apod.

- k) Vliv stavby na okolní stavby a pozemky, ochrana okolí, vliv stavby na odtokové poměry v území,
- l) Požadavky na sanace, demolice, kácení dřevin
- m) Požadavky na maximální dočasné a trvalé zábory zemědělského půdního fondu nebo pozemků určených k plnění funkce lesa
- n) Územně technické podmínky – zejména možnost napojení na stávající dopravní a technickou infrastrukturu
- o) Věcné a časové vazby stavby, podmiňující, vyvolané, související investice
- p) Seznam pozemků podle katastru nemovitostí, na kterých se stavba umísťuje
- q) Meteorologické a klimatické údaje

B.2 Celkový popis stavby

B.2.1 Základní charakteristika stavby a jejího užívání

- a) Nová stavba nebo změna dokončené stavby; u změn stavby údaje o jejích současném stavu, závěry stavebně technického, případně stavebně historického průzkumu a výsledky statického posouzení nosných konstrukcí
- b) Účel užívání stavby
- c) Trvalá nebo dočasná stavba
- d) Informace o vydaných rozhodnutích o povolení výjimky z technických požadavků na stavby a technických požadavků zabezpečujících bezbariérové užívání stavby

C SITUAČNÍ VÝKRESY

D VÝKRESOVÁ DOKUMENTACE

E DOKLADOVÁ ČÁST

A. PRŮVODNÍ ZPRÁVA

A.1 Identifikační údaje

A.1.1 Údaje o stavbě

- a) název stavby,

DEŠŤOVÁ KANALIZACE KOSTELEC U HOLEŠOVA

- b) místo stavby - adresa, čísla popisná, katastrální území, parcelní čísla pozemků,

Adresa : Kostelec u Holešova
Katastrální území : Kostelec u Holešova [670294]
Stavební úřad : Holešov
Kraj : Zlínský

Seznam pozemků na kterých se stavba umísťuje

KN	LV	K.Ú.	DRUH POZEMKU	Vlastník
757	10001	Kostelec u Holešova [670294]	Ostatní plocha	Kostelec u Holešova č. p. 58 768 43 Kostelec u Holešova
437/3	10001		Orná půda	Kostelec u Holešova č. p. 58

		Kostelec u Holešova [670294]		768 43 Kostelec u Holešova
736/29	10001	Kostelec u Holešova [670294]	Ostatní plocha	Kostelec u Holešova č. p. 58 768 43 Kostelec u Holešova

Snímek z KN doplněný orto mapou



c) předmět dokumentace - nová stavba nebo změna dokončené stavby, trvalá nebo dočasná stavba, účel užívání stavby.

V rámci stavby je provedena kanalizační stoka PVC DN 300. V okraji území podél stávající zástavby v obci jsou situovány inženýrské sítě pro veřejnou potřebu. Území navazuje na stávající zástavbu v obci Kostelec u Holešova. Přístup na území je ze stávající zpevněné místní komunikace. Pro regulaci odtoku bude sloužit stavítková šachta DN 1000 s odtokem Q 2l/s.

Je provedena nová kanalizační stoka DN 300 napojená v DŠ0 do dešťové kanalizace povolenou rozhodnutím HOL-30205/2021/ŽP/LKA na parcele č. 757. Na uvedenou část stoky DN 300 bude napojena nová dešťová kanalizace DN 300, na kterou je napojeno trubní retence DN 800 pro zdržení dešťových vod v šachtě DŠ1. Trubní retence je ukončena v šachtě DŠ3. V místě DŠ2 je provedeno pokračování stoky DN 300, která vede podél garáží. Stoka je ukončena na parcele č. 437/3 šachtou DŠ2.1. Pro regulaci odtoku slouží stavítková šachta DN 1000 s odtokem Q 2l/s osazena na dešťové kanalizaci povolenou rozhodnutím HOL-30205/2021/ŽP/LKA.

Jedná o kanalizaci dešťovou, která bude odvádět srážkové vody z komunikace a střech garáží.

A.1.2 Údaje o stavebníkovi

a) jméno, příjmení a místo trvalého pobytu (fyzická osoba) nebo

Investor stavby : **Obec Kostelec u Holešova, Kostelec u Holešova č. p. 58, 768 43**

A.1.3 Údaje o zpracovateli společné dokumentace

Zpracoval : Ing. Jan Hladiš Holešov,
Sušilova 448, Holešov 769 01
IČO: 04283821

Projektant stavby : Ing. Jan Hladiš
Autorizovaný inženýr
Technologických zařízení staveb

Projektant stavby : Ing. Jiří Kutal
Autorizovaný inženýr
Vodohospodářský staveb

A.2 Návrh členění stavby na objekty a technologická zařízení

Stavba je členěna na provozní soubory:

· **SO 01 – KANALIZACE D**

A.3 Seznam vstupních podkladů

Pro zpracování projektové dokumentace bylo použito:

- Situace stávajícího stavu pozemku 12/2023
- Polohopisné a výškopisné zaměření zájmového území – 12/2023
- Situace podzemních a nadzemních sítí dle jednotlivých správců – 12/2023
- Snímek z KN
- Vyjádření a stanoviska orgánů a organizací k návrhu řešení
- Soubor platných zákonů, ČSN EN

V rámci přípravy stavby bylo provedeno:

- Průzkum stávajícího stavu staveniště pochůzkou
- Průzkum napojení jednotlivých budoucí nemovitosti na části infrastruktury
- Uzavření smlouvy s dotčenými vlastníky pozemků
- Projednání návrhu řešení s investorem
- Projednání návrhu řešení s dotčenými orgány a organizacemi

V Holešově, 12/2023

B. SOUHRNNÁ TECHNICKÁ ZPRÁVA

B.1 Popis území stavby

a) Charakteristika území a stavebního pozemku, zastavěné území a nezastavěné území, soulad navrhované stavby s charakterem území, dosavadní využití a zastavěnost území

Je provedena nová kanalizační stoka DN 300 napojená v DŠO do dešťové kanalizace povolenou rozhodnutím HOL-30205/2021/ŽP/LKA na parcele č. 757. Na uvedenou část stoky DN 300 bude napojena nová dešťová kanalizace DN 300, na kterou je napojeno trubní retence DN 800 pro zdržení dešťových vod v šachtě DŠ1. Trubní retence je ukončena v šachtě DŠ3. V místě DŠ2 je provedeno pokračování stoky DN 300, která vede podél garáží. Stoka je ukončena na parcele č. 437/3 šachtou DŠ2.1. Pro regulaci odtoku slouží stavítková šachta DN 1000 s odtokem Q 2l/s osazena na dešťové kanalizaci povolenou rozhodnutím HOL-30205/2021/ŽP/LKA.

Jedná o kanalizaci dešťovou, která bude odvádět srážkové vody z komunikace a střech garáží.

b) Údaje o souladu stavby s územně plánovací dokumentací, s cíli a úkoly územního plánování, včetně informace o vydané územně plánovací dokumentaci

Území pro stavbu je v souladu s platným územním plánem obce. Stávající území je určené Plochy ostatní dopravy (D). Stavba se nachází v nezpevněné a zpevněné komunikaci a je realizována v souladu s ÚP.

Územní plán Kostelec u Holešova byl vydán Zastupitelstvem obce Kostelec u Holešova dne 24.9.2009 pod číslem usnesení 7/2/15 opatřením obecné povahy č. 1/2009. Jeho vydání nabylo účinnosti dne 16.10.2009.

Hlavní využití


- hlavní zpevněné komunikace sloužící pro účelovou, zemědělskou nebo lesní dopravu mimo zastavěná území sídel, které mohou být využívány i pro pěší a cyklistickou dopravu

Přípustné využití

- přilehlé pásy izolační a doprovodné zeleně
- nezbytné a související liniové sítě technického vybavení zajišťující obsluhu území

Nepřípustné využití

- všechny ostatní činnosti, zařízení a stavby, které nesouvisí s hlavním a přípustným využitím

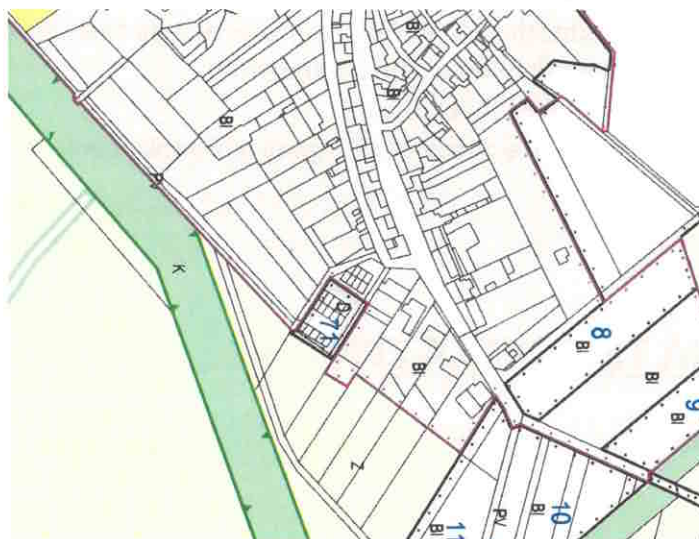

Popis stávajících ploch umísťované stavby:

Pozemky jsou vedeny jako ostatní plocha orná půda určeny územním plánem k zastavění technickou infrastrukturou.

- c) Informace o vydaných rozhodnutích o povolení výjimky z obecných požadavků na využívání území

Stavba je v souladu s vyhl. č. 501/2006 Sb. Vyhláška o obecných požadavcích na využívání území je stavbou dodržena.

- d) Informace o tom, zda a v jakých částech dokumentace jsou zohledněny podmínky závazných stanovisek dotčených orgánů

Podmínky závazných stanovisek byly dodrženy.

- e) Výčet a závěry provedených průzkumů a rozborů – geologický průzkum, hydrogeologický průzkum, stavebně historický průzkum

Při realizaci stavby se vycházelo ze zkušeností, získaných při realizaci obdobných staveb v okolí. Byl provedený průzkum v místě kanalizační šachty. Závěry z průzkumu byly použity při zpracování PD. Byl zpracován HGP, který prověřil, že v dané lokalitě nelze zasakovávat. HGP vyhotovil Ing. Petr Bartoň 5.2.2021.

- f) Ochrana území podle jiných právních předpisů

V zájmovém území jsou umístěny stávající podzemní sítě, které jsou chráněny ochranným pásmem dle zvláštního předpisu:

- Kanalizace – ochranné pásmo 1,5 m od líce potrubí na obě strany
- Vodovod – ochranné pásmo 1,5 m od líce potrubí na obě strany
- STL plynovod – ochranné pásmo 1,0 m od líce potrubí na obě strany
- Sdělovací kabely – ochranné pásmo 1,0 m na obě strany
- Kabely nn, vo, vn – ochranné pásmo 1,0 m na obě strany

- g) Poloha vzhledem k záplavovému území, poddolovanému území apod.

Stavba není umístěná v záplavovém území.

Stavba není umístěná na poddolovaném území.

- h) Vliv stavby na okolní stavby a pozemky, ochrana okolí, vliv stavby na odtokové poměry v území,

Jednalo se o liniovou stavbu, situovanou v obci Kostelec u Holešova. Vykopaná zemina byla použita k terénním úpravám. Stavební sutě budou odvezeny na skládku. Narušené povrchy jsou zpětně zapravené. Stavba nemá negativní vliv na odtokové poměry v daném území.

- i) Požadavky na sanaci, demolice, kácení dřevin

Stavba nevyžadovala žádné sanace, demolice ani kácení.

- j) Požadavky na maximální dočasné a trvalé zábory zemědělského půdního fondu nebo pozemků určených k plnění funkce lesa

Stavba nebyla umísťována na pozemcích plnících funkci lesa.

- k) Územně technické podmínky – zejména možnost napojení na stávající dopravní a technickou infrastrukturu

Stavba nevyžadovala napojení na dopravní infrastrukturu. Mimo napojení na stávající kanalizaci dešťovou DN 300 povolenou rozhodnutím č.j. HOL-30205/2021/ŽP/LKA.

B.2 Celkový popis stavby

B.2.1 Základní charakteristika stavby a jejího užívání

- a) Nová stavba nebo změna dokončené stavby; u změn stavby údaje o jejich současném stavu, závěry stavebně technického, případně stavebně historického průzkumu a výsledky statického posouzení nosných konstrukcí

Stoka D1 DN 300 - PVC SN 12, při tloušťce stěny - s min. 9 mm

V rámci stavby je provedena kanalizační stoka PVC DN 300. V okraji území podél stávající zástavby v obci jsou situovány inženýrské sítě pro veřejnou potřebu. Území navazuje na stávající zástavbu v obci Kostelec u Holešova. Přístup na území je ze stávající zpevněné místní komunikace. Pro regulaci odtoku bude sloužit stavítková šachta DN 1000 s odtokem Q 2l/s.

Od místa napojení vede kanalizační stoka v účelové nezpevněné komunikaci v gravitačním provedení v provedení DN 300 a je ukončená v revizní šachtě Prefa DN 1000.

Kanalizační stoka D PVC DN 300 dl. 50,0 m,

Stoka D DN 300 - 800 PVC SN 12, při tloušťce stěny - s min. 9 mm

Je provedena nová kanalizační stoka DN 300 napojená v DŠ0 do dešťové kanalizace povolenou rozhodnutím HOL-30205/2021/ŽP/LKA na parcele č. 757. Na uvedenou část stoky DN 300 je napojena nová dešťová kanalizace DN 300, na kterou je napojena trubní retence DN 800 pro zdržení dešťových vod v šachtě DŠ1. Trubní retence je ukončena v šachtě DŠ3. V místě DŠ2 je provedeno pokračování stoky DN 300, která vede podél garáží. Stoka je ukončena na parcele č. 437/3 šachtou DŠ2.1. Pro regulaci odtoku slouží stavítková šachta DN 1000 s odtokem Q 2l/s osazena na dešťové kanalizaci povolenou rozhodnutím HOL-30205/2021/ŽP/LKA.

V okraji území podél stávající zástavby v obci jsou situovány inženýrské sítě pro veřejnou potřebu. Území navazuje na stávající zástavbu v obci Kostelec u Holešova. Přístup na území je ze stávající zpevněné místní komunikace

Kapacity liniové stavby:

Kanalizační stoka D PVC DN 300 dl. 33,0 m,


Kanalizační stoka D PVC DN 800 dl. 18,0 m,

Trubní retence tvořena potrubím PVC 800 bude o celkovém objemu retence 9,0 m³

V Holešově, 12/2023

Vypracoval: Ing. Jan Hladiš

Kontroloval: Ing. Jan Hladiš

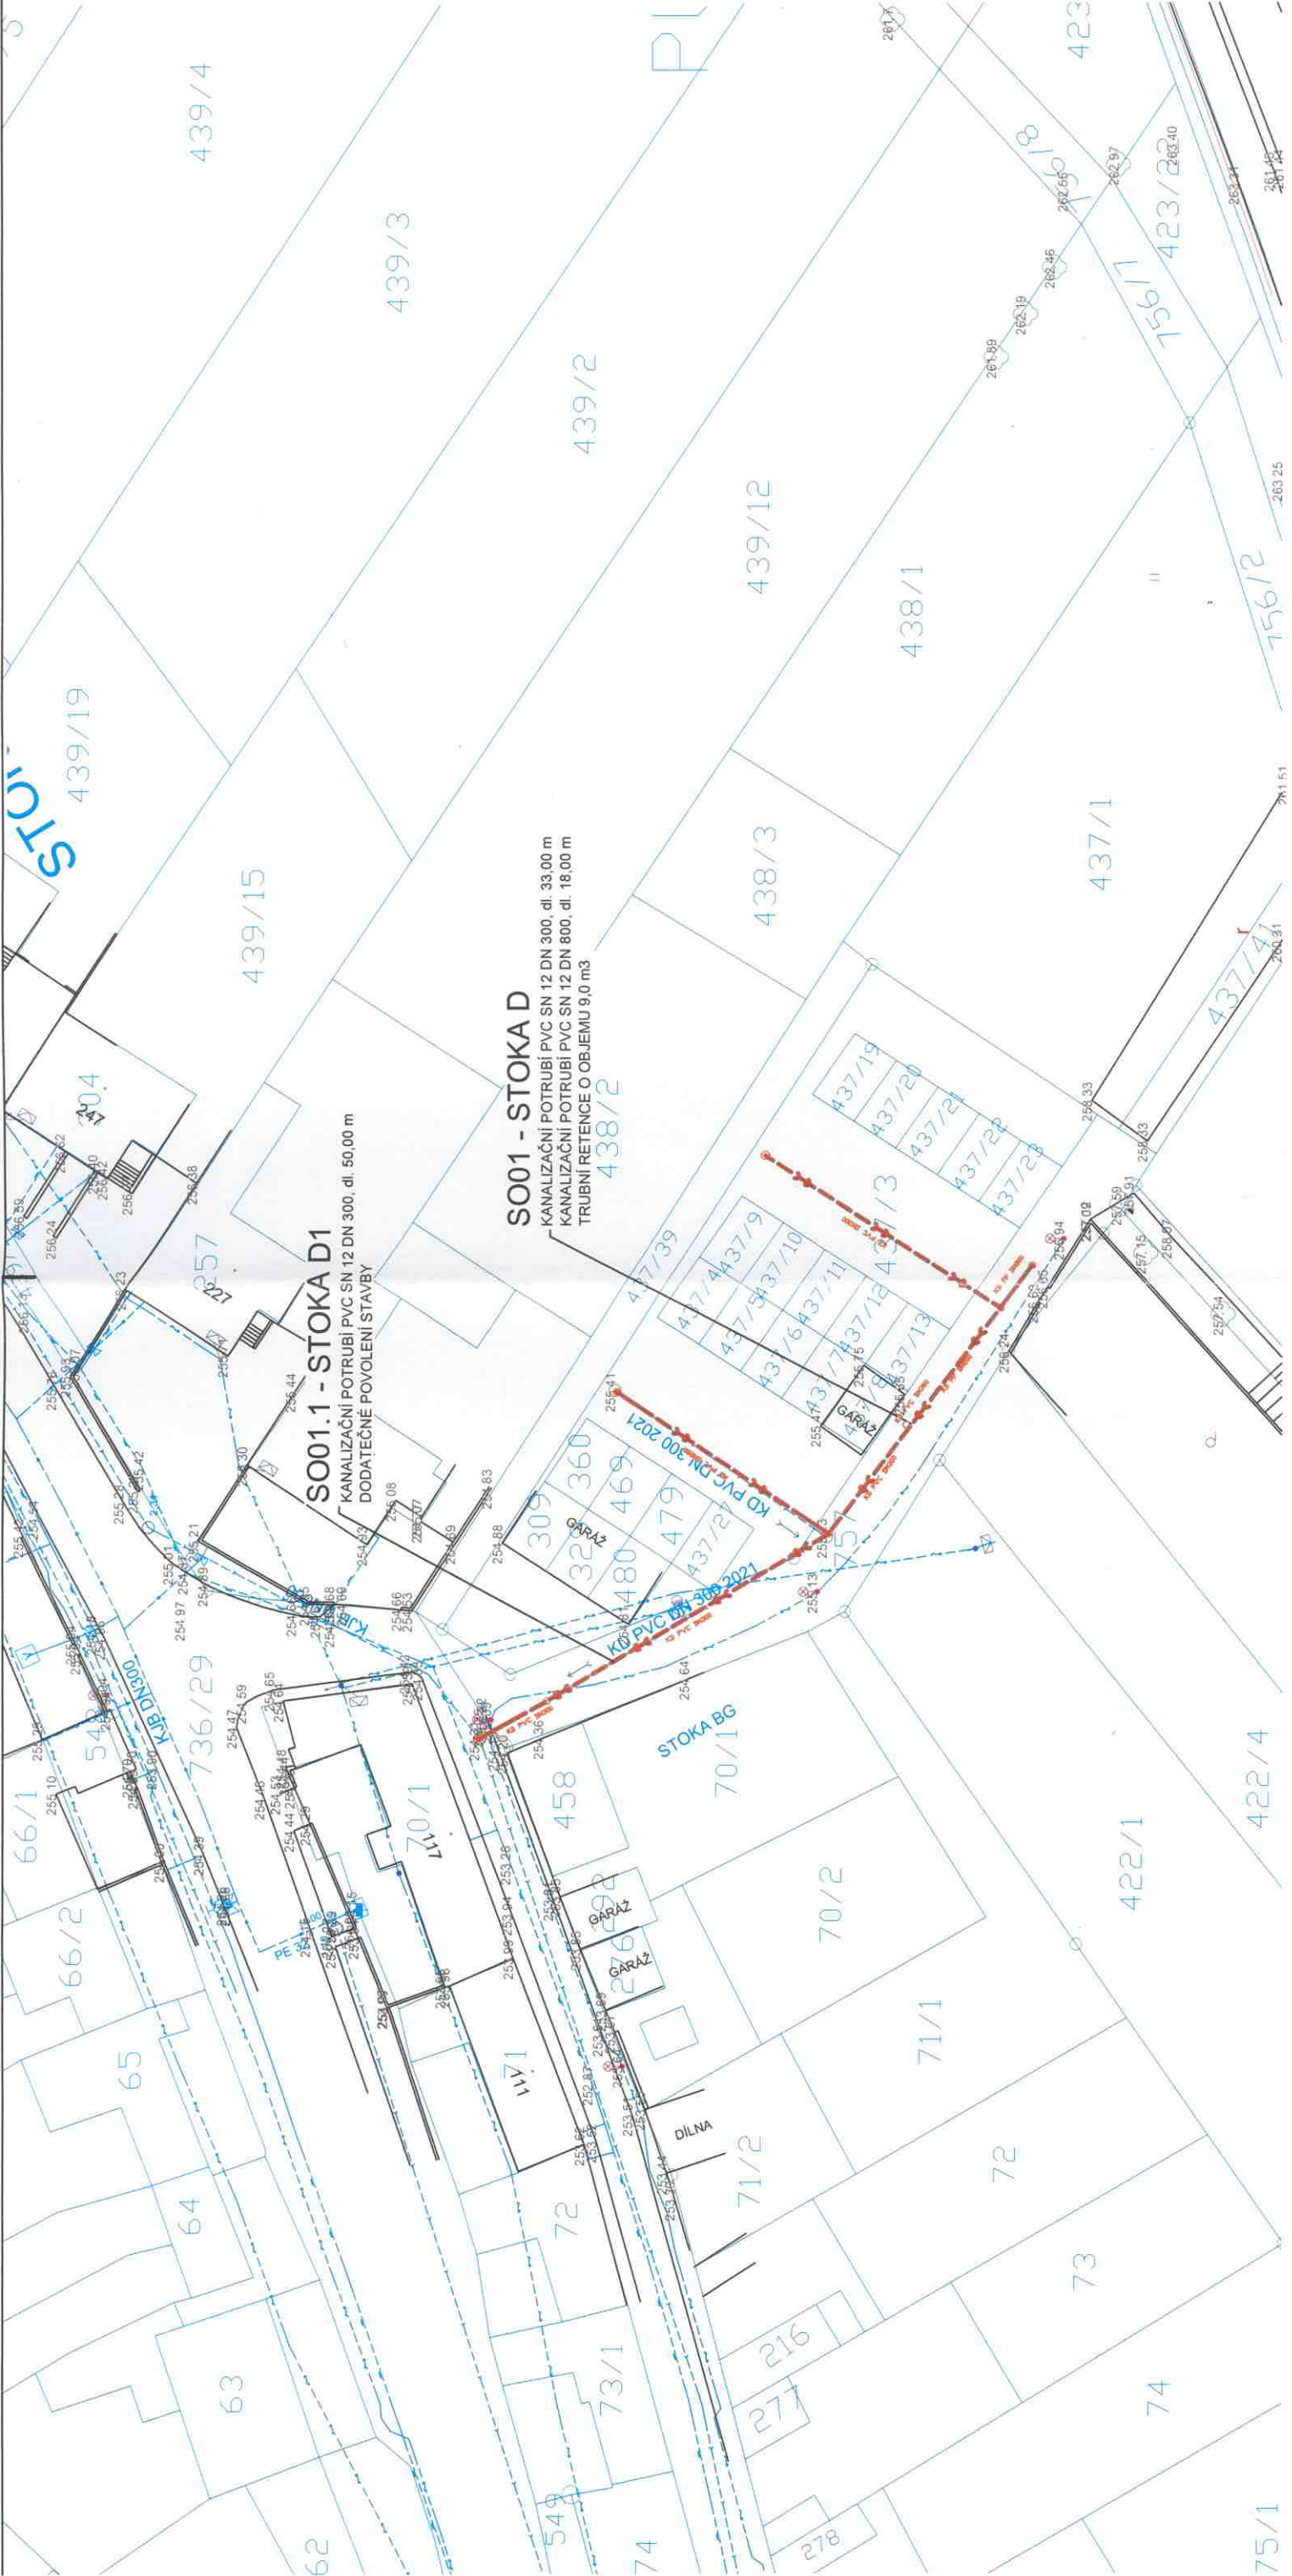


LEGENDA PROJEKTOVANÝCH OBJEKTŮ	
SO 01 KANALIZACE	

LEGENDA INŽENÝRSKÝCH SÍTÍ		LEGENDA SYMBOLŮ
PLYNOVOD STL		VODOVODNÍ ŠOUPĚ
KANALIZACE DEŠŤOVÁ PODZEMNÍ		HYDRANT
KANALIZACE SPLAŠKOVÁ PODZEMNÍ		HLAVNÍ UZÁVĚR PLYNU
VODOVOD		ODVODŇOVAČ
KABELOVÉ VEDENÍ NN NADZEMNÍ		ZEMNÍ UZÁVĚR ŠZ
KABELOVÉ VEDENÍ NN PODZEMNÍ		VEŘEJNÉ OSVĚTLENÍ
SDĚLOVACÍ VEDENÍ		KANALIZAČNÍ ŠACHTA
VEŘEJNÉ OSVĚTLENÍ		ULIČNÍ VPUSŤ

PROJEKTANT : PROFESE Ing. Jan Hladíš		ODP. PROJEKTANT STAVBY: Ing. Jan Hladíš	VYPRACOVAL : Ing. Jan Hladíš	KONTROLOVAL : Ing. Jan Hladíš
KRAJ : Zlínský		OPEC : Kostelec u Holešova		
INVESTOR : Kostelec u Holešova č. p. 58 768 43 Kostelec u Holešova		stavba :		
DEŠŤOVÁ KANALIZACE KOSTELEC U HOLEŠOVA SO 01 – KANALIZACE D				
oddíl : D - DOKUMENTACE TECHNICKÝCH A TECHNOLOGICKÝCH ZAŘÍZENÍ STAVEBNÍ ČÁST				
obsah : SITUACE A VYTYČOVACÍ VÝKRES				

Ing. Jan Hladíš Vodohospodářské a dopravní stavby Holešov, nám. Svobody 1317/19, IČ: 04283821		JHL	
DATUM	12/2023		
FORMÁT	2 A4 (A3)		
STUPEŇ	DSPS		
mřítko : 1:500	číslo výkresu : D-02		

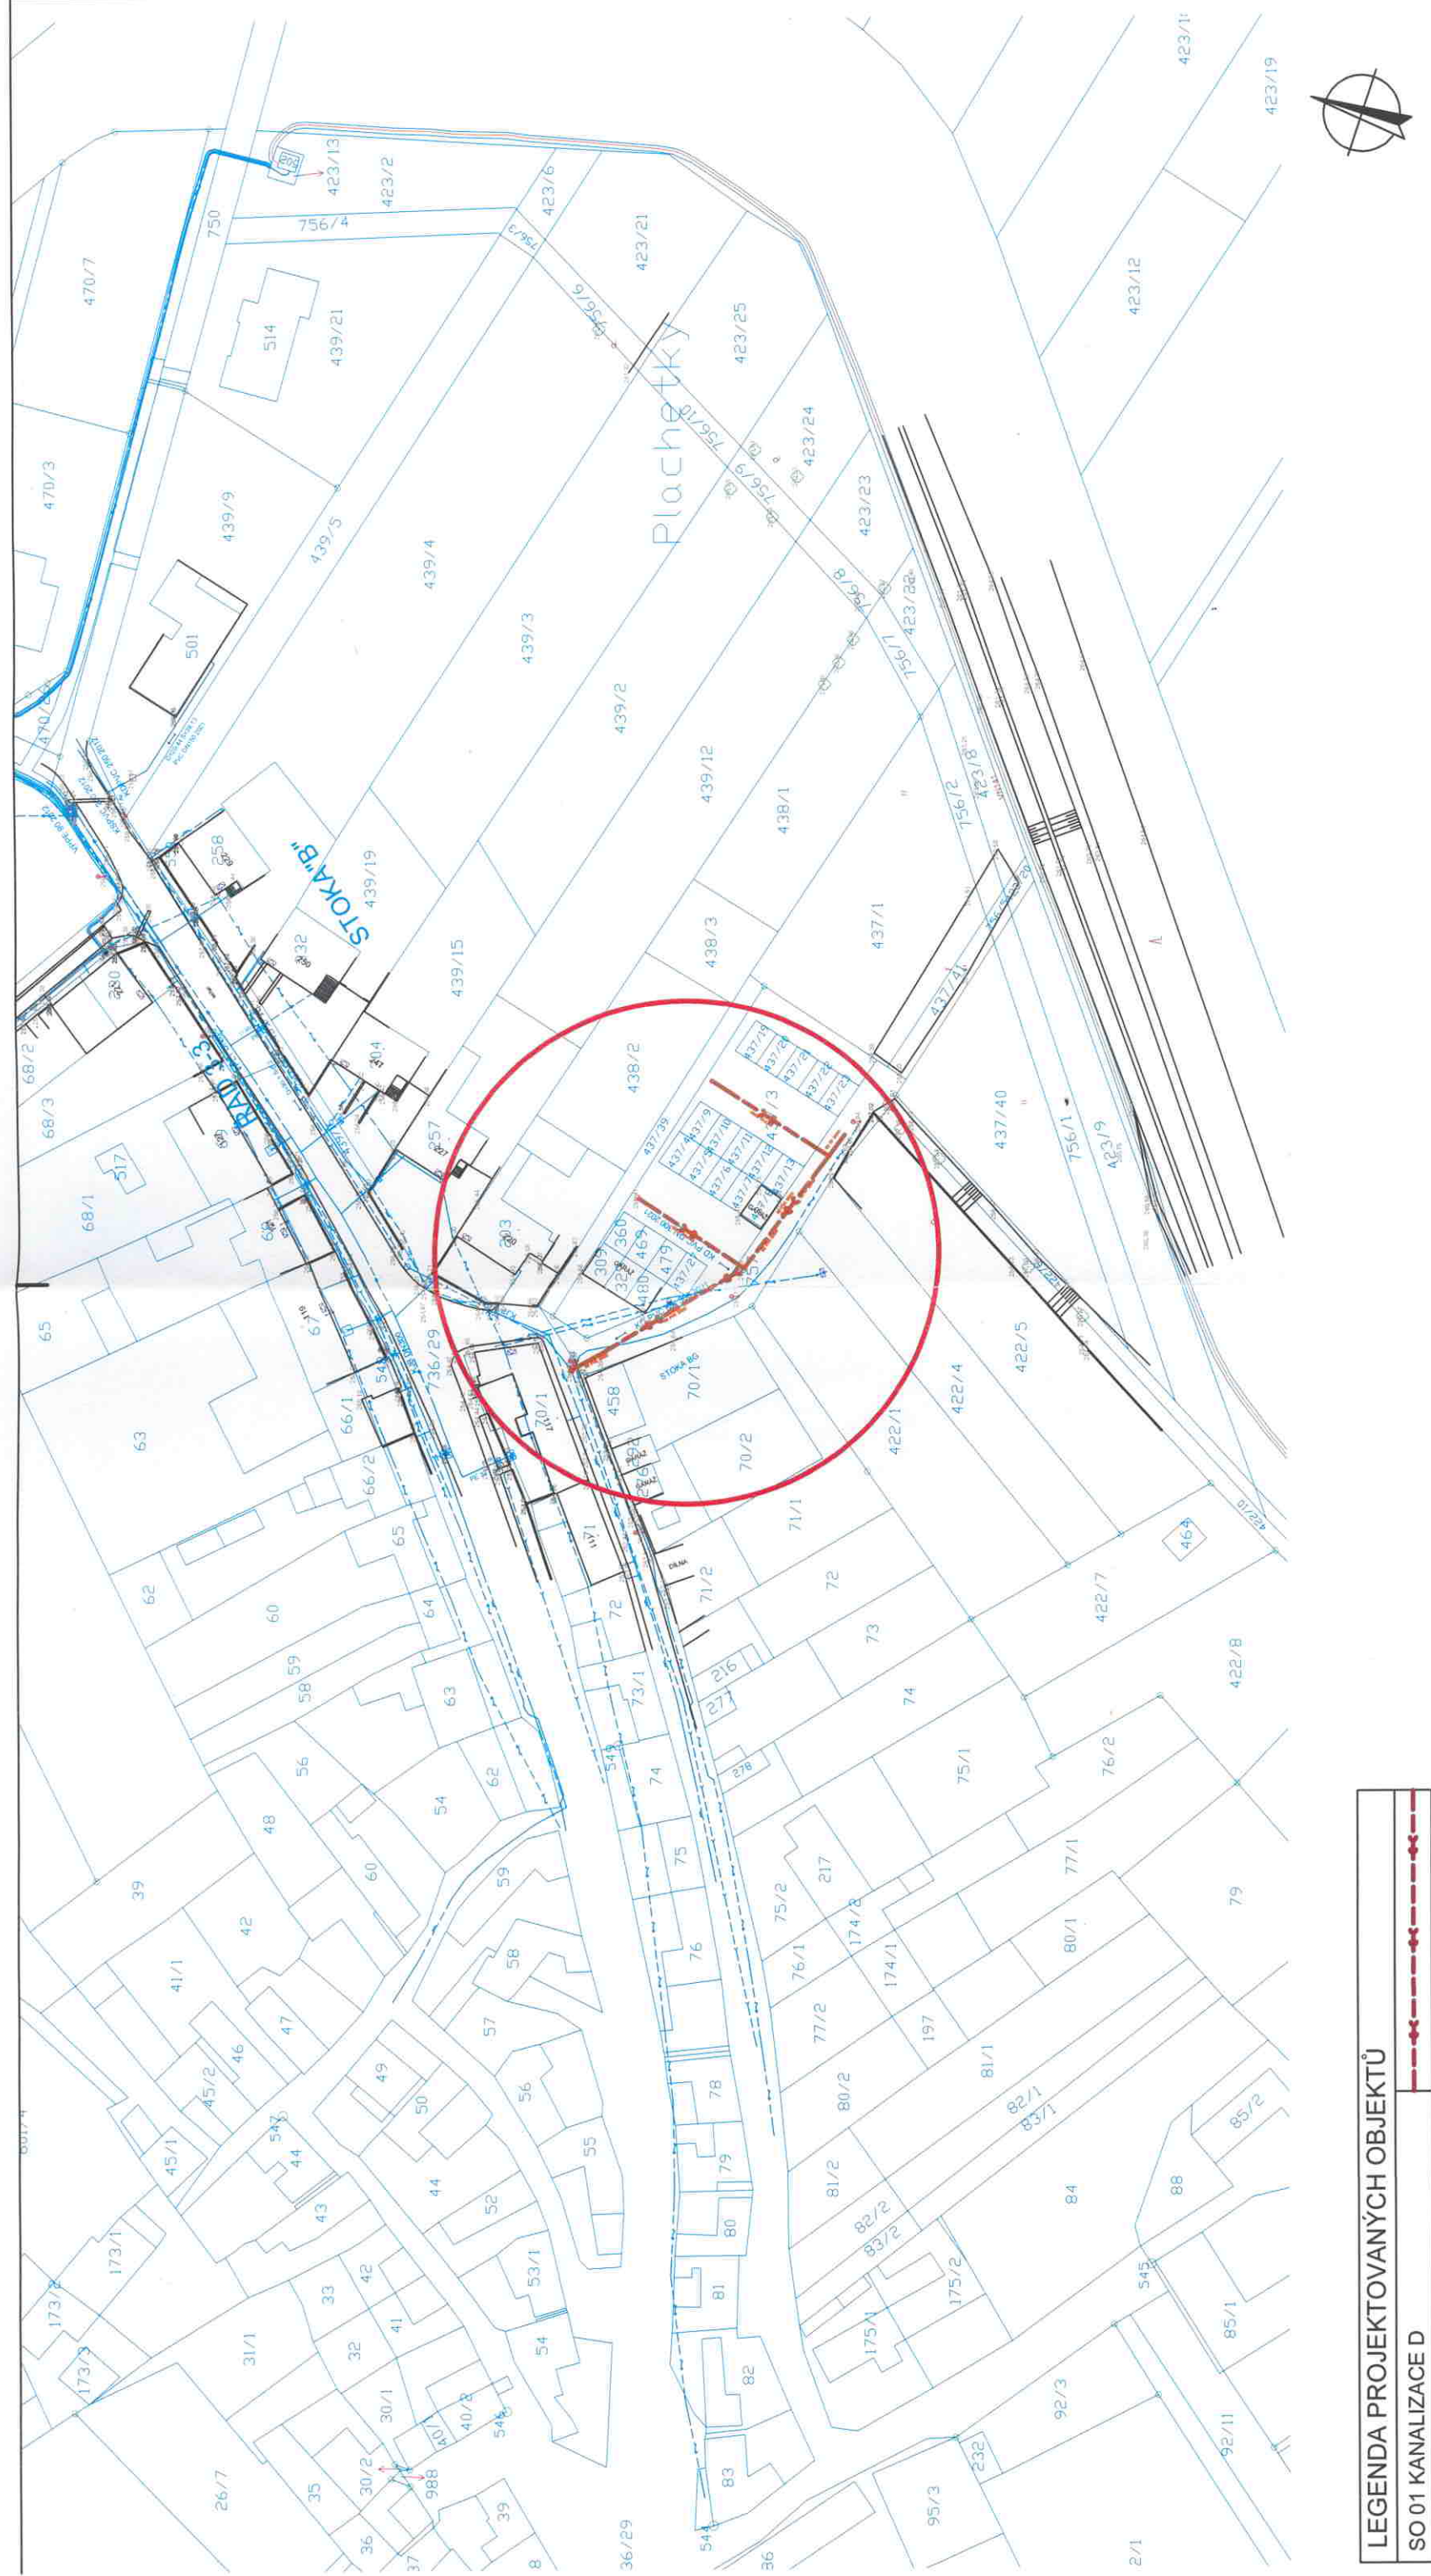

LEGENDA PROJEKTOVANÝCH OBJEKTŮ


SO 01 KANALIZACE D

LEGENDA INŽENÝRSKÝCH SÍTÍ		LEGENDA SYMBOLŮ
PLYNOVOD STL	—	⊗ —
KANALIZACE DEŠŤOVÁ PODZEMNÍ	---	⊗
KANALIZACE SPLAŠKOVÁ PODZEMNÍ	---	⊗ ⊗
VODOVOD	---	⊗ ⊗
KABELOVÉ VEDENÍ NN NADZEMNÍ	---	⊗ ⊗
KABELOVÉ VEDENÍ NN PODZEMNÍ	---	⊗ ⊗
SDĚLOVACÍ VEDENÍ	---	⊗
VEŘEJNÉ OSVĚTLENÍ	---	⊗

DEŠŤOVÁ KANALIZACE KOSTELEČ U HOLEŠOVA

Ing. Jan Hladíš Vodohospodářské a dopravní stavby Holešov, nám. Svobody 1317/19, IČ: 04283821		JHL	
DATUM		12/2023	
FORMÁT		2 A4 (A3)	
STUPEŇ		DSPS	
měřítko :		číslo výkresu :	
1:1000		C1	

PROJEKTANT PROFESE	ODP. PROJEKTANT STAVBY:	VYPRACOVAL :	KONTROLOVAL :
Ing. Jan Hladíš	Ing. Jan Hladíš	Ing. Jan Hladíš	Ing. Jan Hladíš
KRAJ : Zlínský	OBEC : Kostelec u Holešova		
INVESTOR : Kostelec u Holešova č. p. 58 768 43 Kostelec u Holešova			
stavba :			
DEŠŤOVÁ KANALIZACE KOSTELEČ U HOLEŠOVA			
oddíl : C - SITUACE			
obsah : SITUACE ŠIRŠÍCH VZTAHŮ			

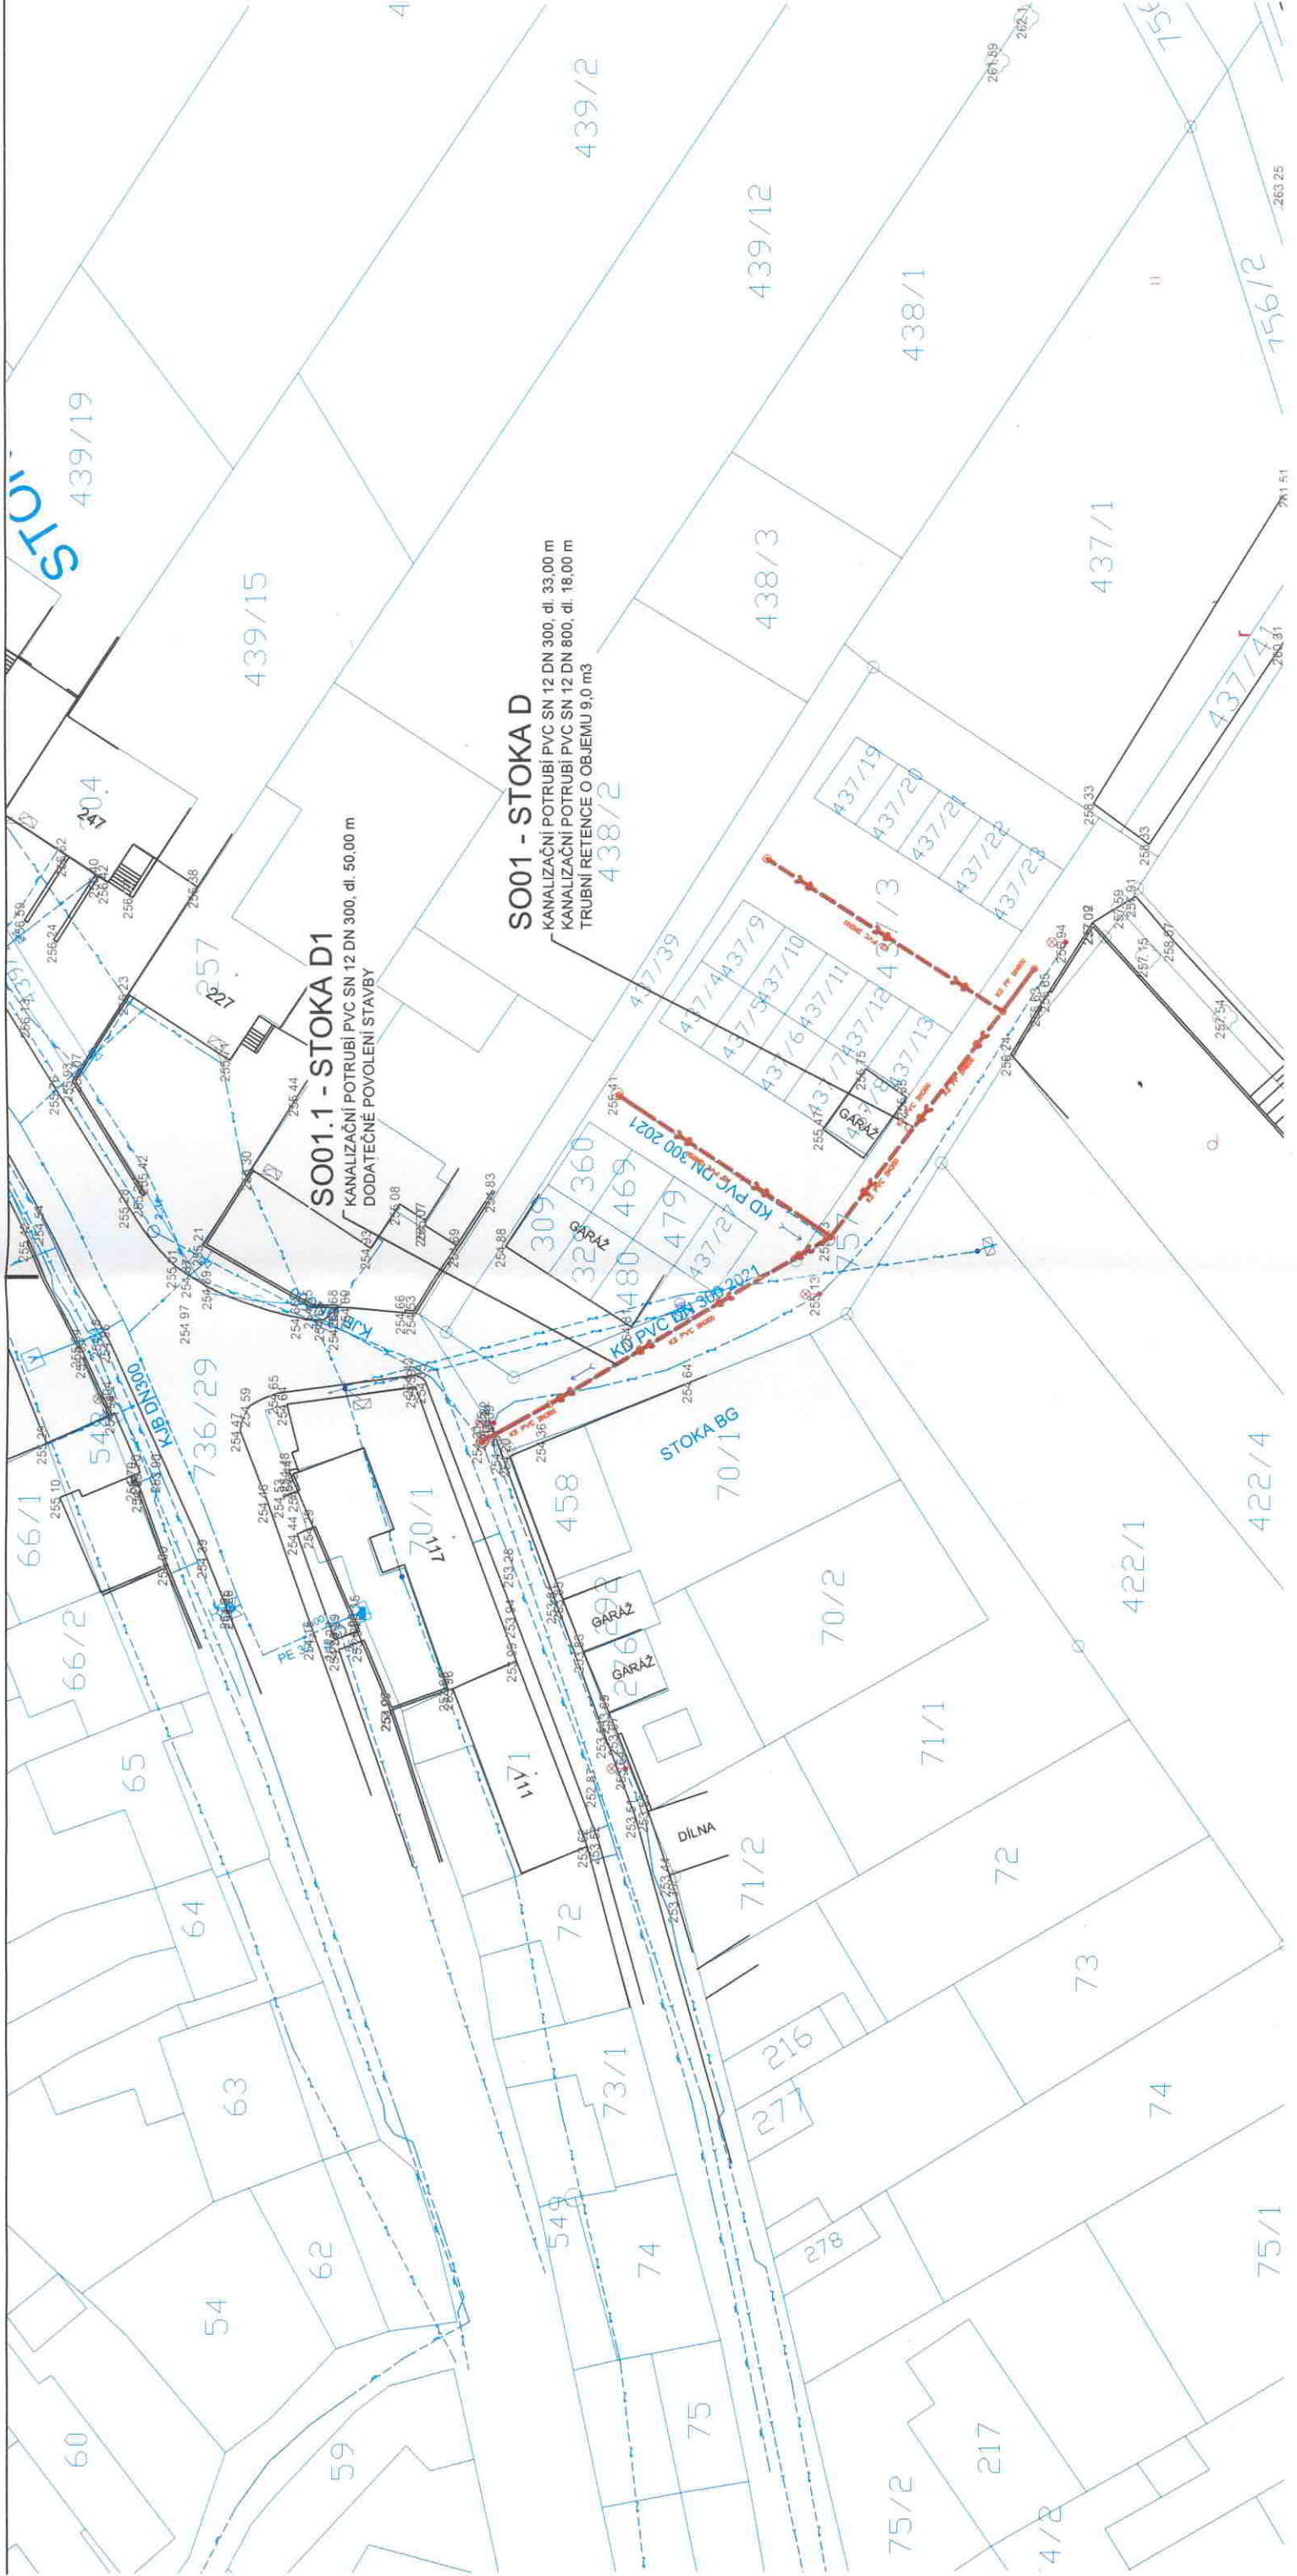


LEGENDA PROJEKTOVANÝCH OBJEKTŮ	
SO 01 KANALIZACE D	

LEGENDA INŽENÝRSKÝCH SÍTÍ		LEGENDA SYMBOLŮ
PLYNOVOD STL		⊕ —
KANALIZACE DEŠŤOVÁ PODZEMNÍ		⊖
KANALIZACE SPLAŠKOVÁ PODZEMNÍ		⊗ ⊗
VODOVOD		⊕ ⊕
KABELOVÉ VEDENÍ NN NADZEMNÍ		⊗ ⊗
KABELOVÉ VEDENÍ NN PODZEMNÍ		⊗ ⊗
SDĚLOVACÍ VEDENÍ		○
VEŘEJNÉ OSVĚTLENÍ		⊞

PROJEKTANT PROFESSE	ODP. PROJEKTANT STAVBY:	VYPRACOVAL :	KONTROLOVAL :
Ing. Jan HLADIŠ	Ing. Jan HLADIŠ	Ing. Jan HLADIŠ	Ing. Jan HLADIŠ
		:	
KRAJ : ZLÍNSKÝ	OBEC : Kostelec u Holešova		
INVESTOR : Kostelec u Holešova č. p. 58 768 43 Kostelec u Holešova			
stavba :			
DEŠŤOVÁ KANALIZACE KOSTELEČ U HOLEŠOVA			
oddíl : C - SUTUACE			
obsah : SITUAČNÍ KOORDINAČNÍ VÝKRES			

Ing. Jan Hladiš Vodohospodářské a dopravní stavby Holešov, nám. Svobody 1317/19, IČ: 04283821		DATUM	12/2023
		FORMÁT	2 A4 (A3)
		STUPEŇ	DSPS
		měřítko :	číslo výkresu : C2

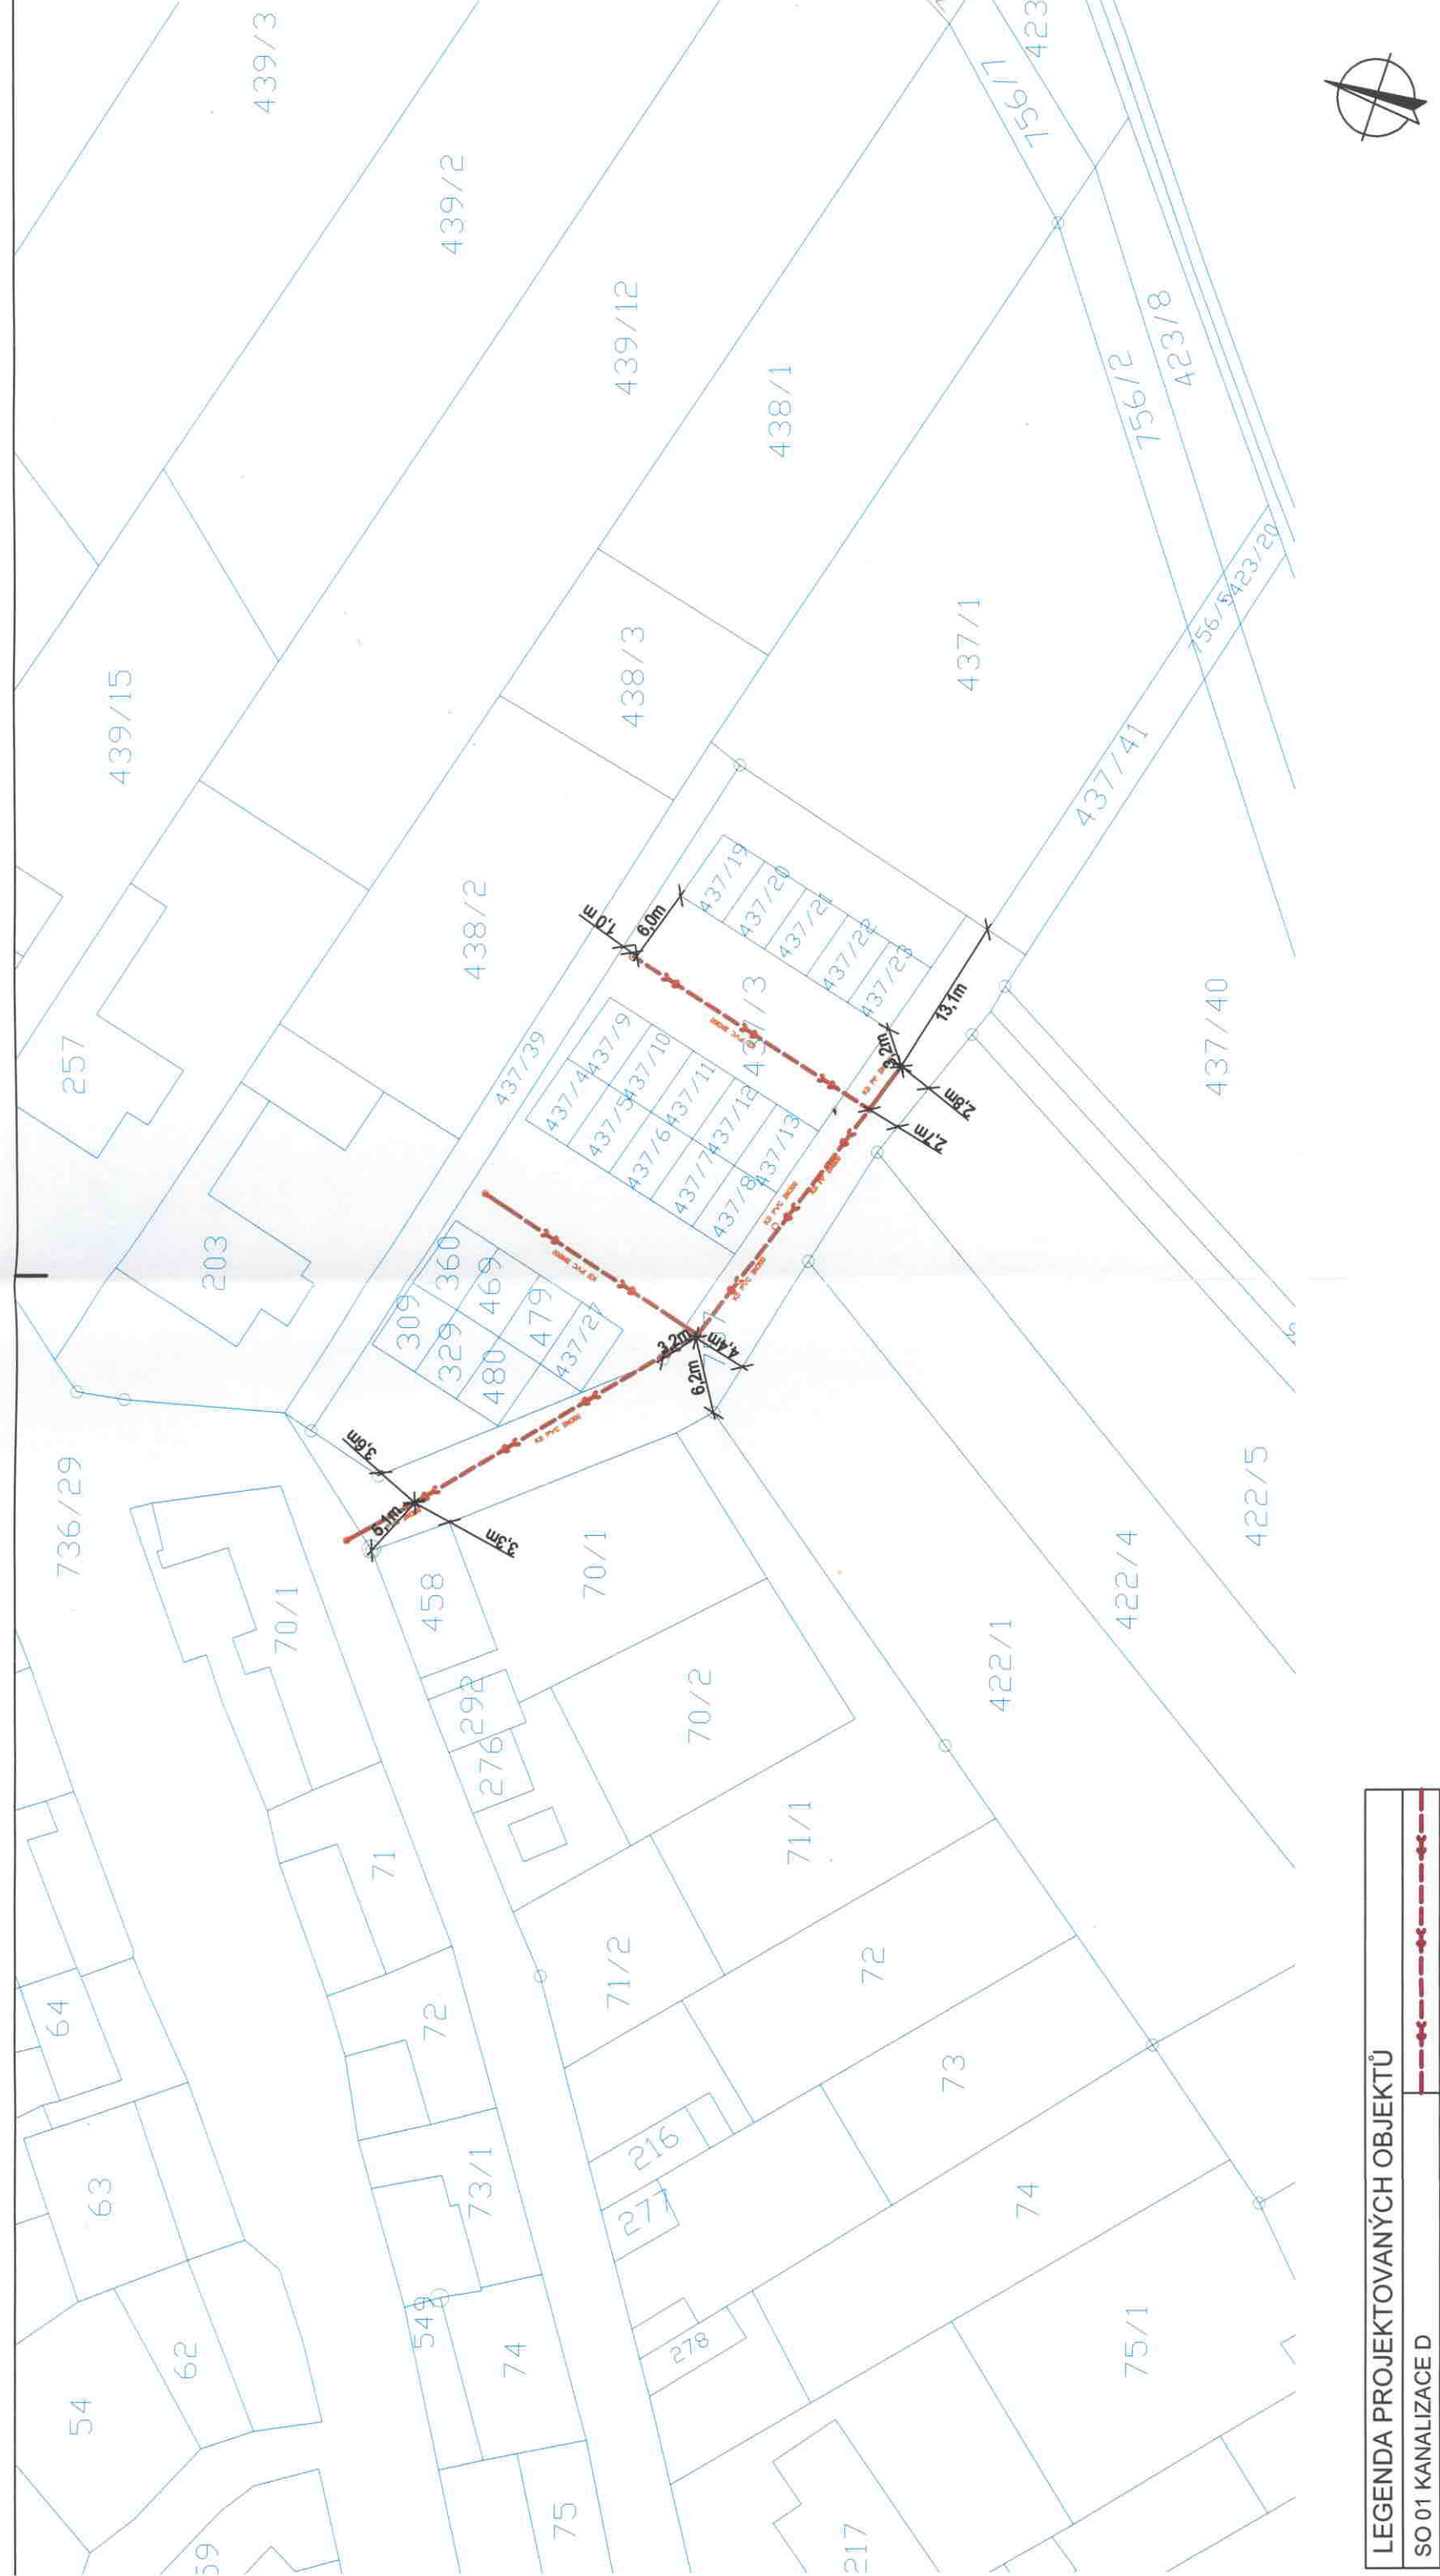

LEGENDA PROJEKTOVANÝCH OBJEKTŮ	
SO 01 KANALIZACE D	

PROJEKTANT PROFESE	ODP. PROJEKTANT STAVBY:	VYPRACOVAL :	KONTROLOVAL :
Ing. Jan HLADÍŠ	Ing. Jan HLADÍŠ	Ing. Jan HLADÍŠ	Ing. Jan HLADÍŠ
KRAJ : Zlínský			
INVESTOR : Kostelec u Holešova č. p. 58 768 43 Kostelec u Holešova			
starba :			
DEŠŤOVÁ KANALIZACE KOSTELEČ U HOLEŠOVA			
oddíl : C - SUTUACE			
obsah : SITUAČNÍ KATASTRÁLNÍ VÝKRES			
Ing. Jan Hladíš Vodohospodářské a dopravní stavby Holešov, nám. Svobody 1317/19, IČ: 04283821		DATUM	12/2023
		FORMÁT	2 A4 (A3)
		STUPEŇ	DSPS
		měřítko :	1:500
		číslo výkresu :	C3

KATASTRY

PARCELNÍ ČÍSLA

DRUH POVRCHU

VZDÁLENOSTI ŠACHET

OZNAČENÍ ŠACHET

SMĚROVÉ POMĚRY

MĚŘÍTKA 1:200/100

STOKA D

KÓTA UPRAVENÉHO TERÉNU

HLOUBKA VÝKOPU

KÓTA DNA POTRUBÍ

KÓTA PŮVODNÍHO TERÉNU

SROVNÁVACÍ ROVINA

STANIČENÍ [km/m]


PROFIL [mm]-MATERIÁL-DĚLKA [m]

SKLON [promile]-DĚLKA [m]

ULOŽENÍ

KAPACITNÍ PRŮTOK [l/s]-RYCHLOST [m/s]

KOSTELEČ U HOLEŠOVA			
757			
KOMUNIKACE			
11.00	12.70	9.30	
D1Š0/90.0°	D1Š1	D1Š2/90.0°	D1Š3

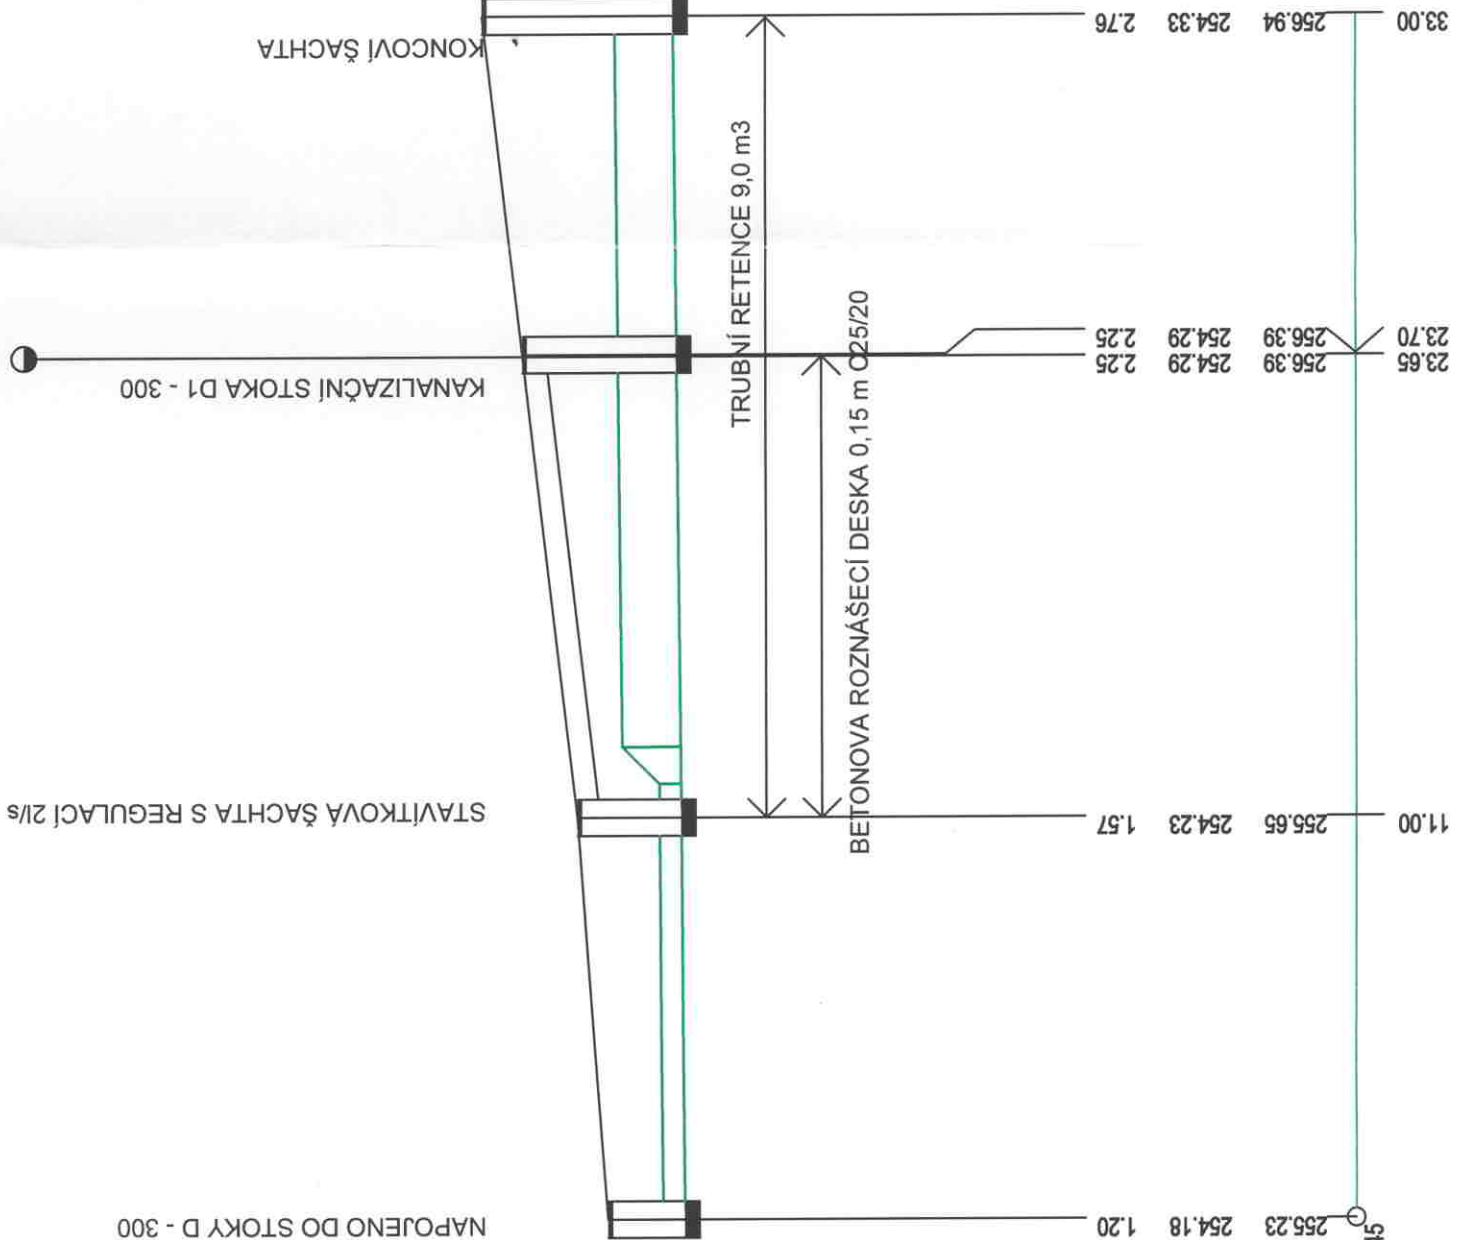

DN300-11.00	DN800-12.70	DN800-PVC-9.30
5.0-33.00		
písek		
86.6-1.23	1139.1-2.27	



DEŠŤOVÁ KANALIZACE KOSTELEČ U HOLEŠOVA			
oddíl : D - DOKUMENTACE TECHNIKÝCH A TECHNOLOGICKÝCH ZAŘÍZENÍ			
obsah : PODÉLNÝ PROFIL			
stavba :			
INVESTOR : Kostelec u Holešova č. p. 58 768 43 Kostelec u Holešova			
KRAJ : Zlínský			
OBC : Kostelec u Holešova			
Ing. Jan Hladíř			
Ing. Jan Hladíř			
Ing. Jan Hladíř			
KONTROLOVAL :			
VPRACOVAL :			
Ing. Jan Hladíř			
Vodohospodářské a dopravní stavby			
Holešov, nám. Svobody 1317/19,			
IČ: 04283821			
JHL			
Ing. Jan Hladíř			
12/2023			
2 A4 (A3)			
PR0 DSPS			
mřítko :			
1:200/100			
číslo výkresu :			
D-04			

KATASTRY
PARCELNÍ ČÍSLA
DRUH POVRCHU
VZDÁLENOSTI ŠACHET
OZNAČENÍ ŠACHET

SMĚROVÉ POMĚRY

MĚŘÍTKA 1:200/100

STOKA D1

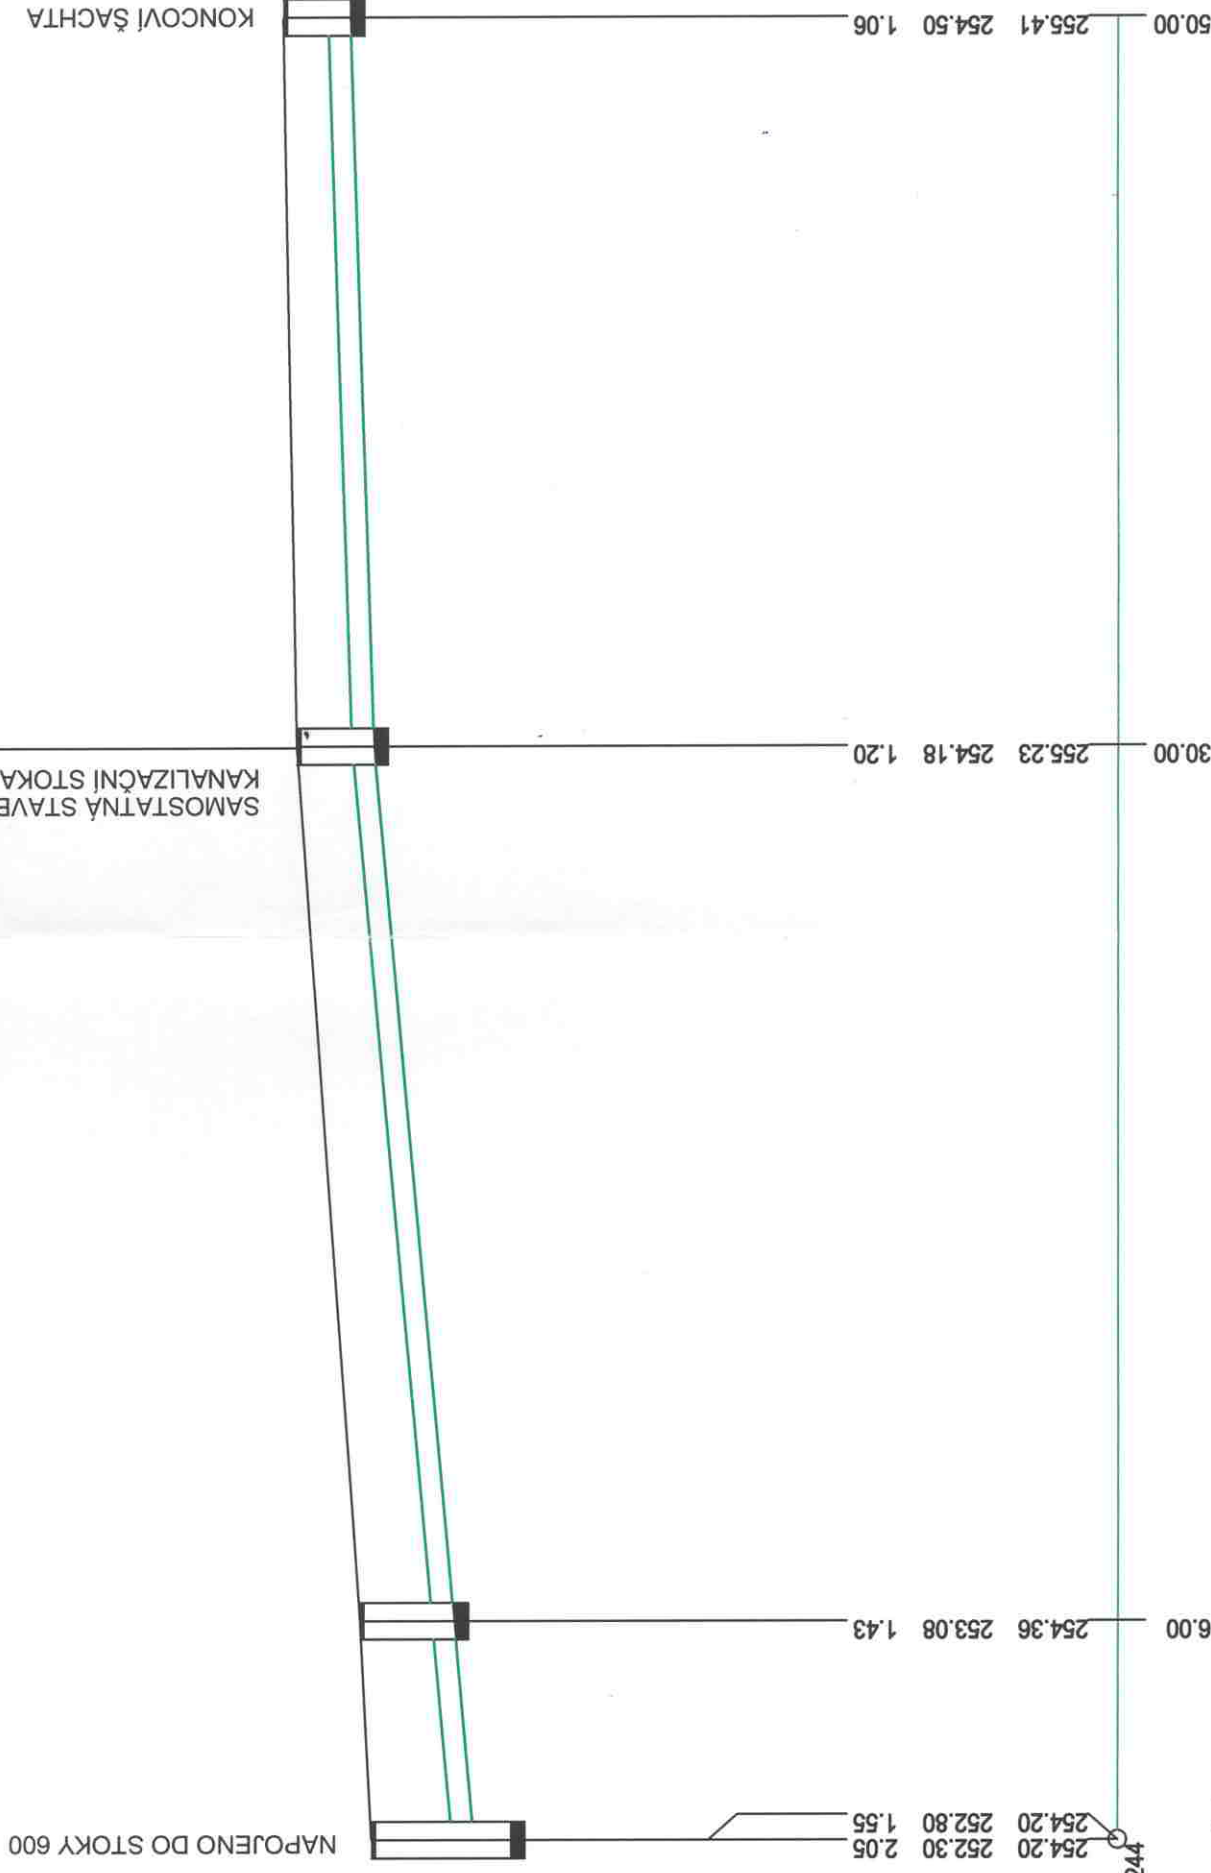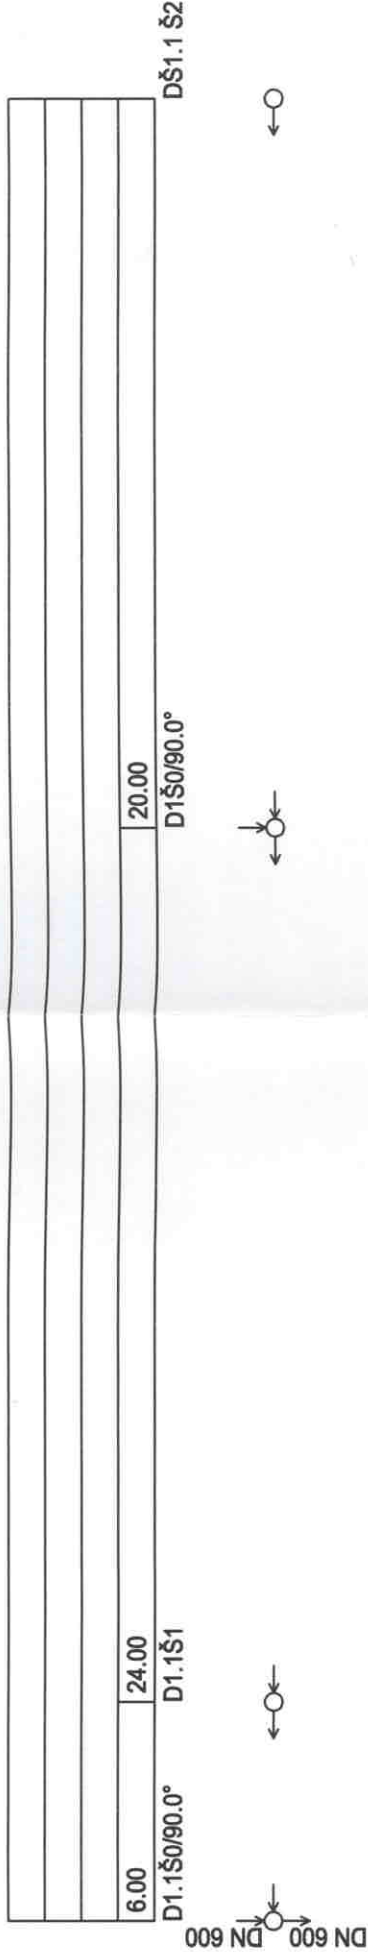

KÓTA UPRAVENÉHO TERÉNU

HLOUBKA VÝKOPU

KÓTA DNA POTRUBÍ

KÓTA PŮVODNÍHO TERÉNU

SROVNÁVACÍ ROVINA

STANIČNÍ [km/m]
PROFIL [mm]-MATERIÁL-DĚLKA [m]
SKLON [promile]-DĚLKA [m]
ULOŽENÍ
KAPACITNÍ PRŮTOK [l/s]-RYCHLOST [m/s]

obsah: PODELNÝ PROFIL	
oddíl: D - DOKUMENTACE TECHNICKÝCH A TECHNOLOGICKÝCH ZAŘÍZENÍ	
STAVEBNÍ ČÁST	
DEŠŤOVÁ KANALIZACE KOSTELEC U HOLEŠOVA	
stavba:	
KRAJ: Zlínský	
INVESTOR: Kostelec u Holešova č. p. 58 768 43 Kostelec u Holešova	
OBC: Kostelec u Holešova	
Ing. Jan Hladíš	Ing. Jan Hladíš
ODP. PROJEKTANT STAVBY:	Ing. Jan Hladíš
VYPRACOVAL:	Ing. Jan Hladíš
KONTROLOVAL:	Ing. Jan Hladíš
DATUM: 12/2023	FORMÁT: 2 A4 (A3)
STUPEŇ: PRO DSPS	Číslo výkresu: D-03
mřítko: 1:200/100	
Ing. Jan Hladíš Vodohospodářské a dopravní stavby Holešov, nám. Svobody 1317/19, IČ: 04283821	
JHL	